


# Hochwasserschutz an der Donau in Rottenacker

Landkreis Alb - Donau, Gemeinde Rottenacker

## Ziele:

- 100-jährlicher HW-Schutz für die Ortslage Rottenacker

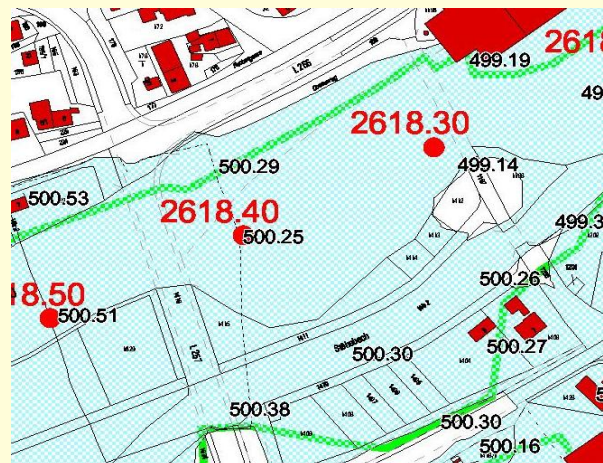


Hundertjährliches Hochwasser vor dem Bau

## Maßnahme:

Im Mündungsbereich des Stähebaches wurde die Lücke im vorhandenen Hochwasserschutz in Rottenacker durch diese Maßnahme geschlossen.

Sie umfasst einen ca. 30 m langen Damm entlang des Stähebaches sowie im Anschluss daran eine ca. 80 m lange und 1,25 m hohe Hochwasserschutzwand aus Stahlbetonfertigteilen mit einer durch mobile Hochwasserschutzzelemente gesicherten Durchfahrt.

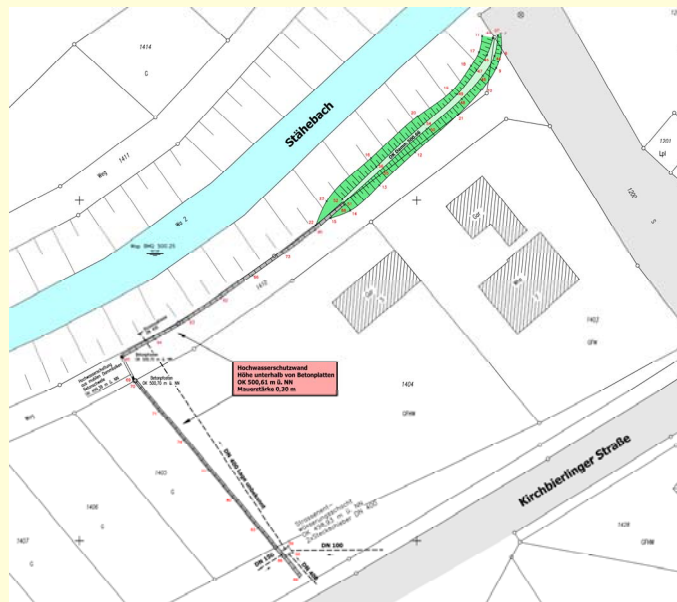

Bestandsplan 2006

**Kosten:** 60.000 €

## Träger:

Regierungspräsidium Tübingen  
Gemeinde Rottenacker

## Status:

Fertigstellung : Januar 2006



**Baden-Württemberg**  
REGIERUNGSPRÄSIDIUM TÜBINGEN